

MAPA SYTUACYJNO-WYSOKOŚCIOWA  
DO CELÓW PROJEKTOWYCH

terenu położonego w Warszawie ul. Parkowa/ Śródmieście

Skala 1:500  
Sekcja 4 S<sub>3</sub>O<sub>1</sub>


DER: 50-371/12  
Ks. rob.: 17095/12

Jednostka ewidencyjna	identyfikator nazwa	146510 8 Śródmieście
Obręb ewidencyjny	identyfikator nazwa	5-06-15, 5-06-17
Nazwa układu współrzędnych	prostokątnych płaskich wysokości	PUWG-2000 0 - Wisły

Aktualność mapy w zakresie oznaczonym kolorem zielonym został potwierdzony pod względem sytuacyjno - wysokościowym i urządzeń podziemnych w czerwcu 2012r.  
Nie wyklucza się istnienia w terenie innych niewykazanych na niniejszej mapie urządzeń podziemnych, które nie były zgłoszone do inwentaryzacji.  
Niniejsza mapa została wykonana bez ustalenia obciążeń dotyczących służebności gruntowych, gdyż charakter projektowanej inwestycji budowlanej nie wpływa na sposób zagospodarowania terenu.

Warszawa, 14.06.2012r.

GEODETA UPRAWNIONY  
Waldemar Jochel  
Nr upr: 9290

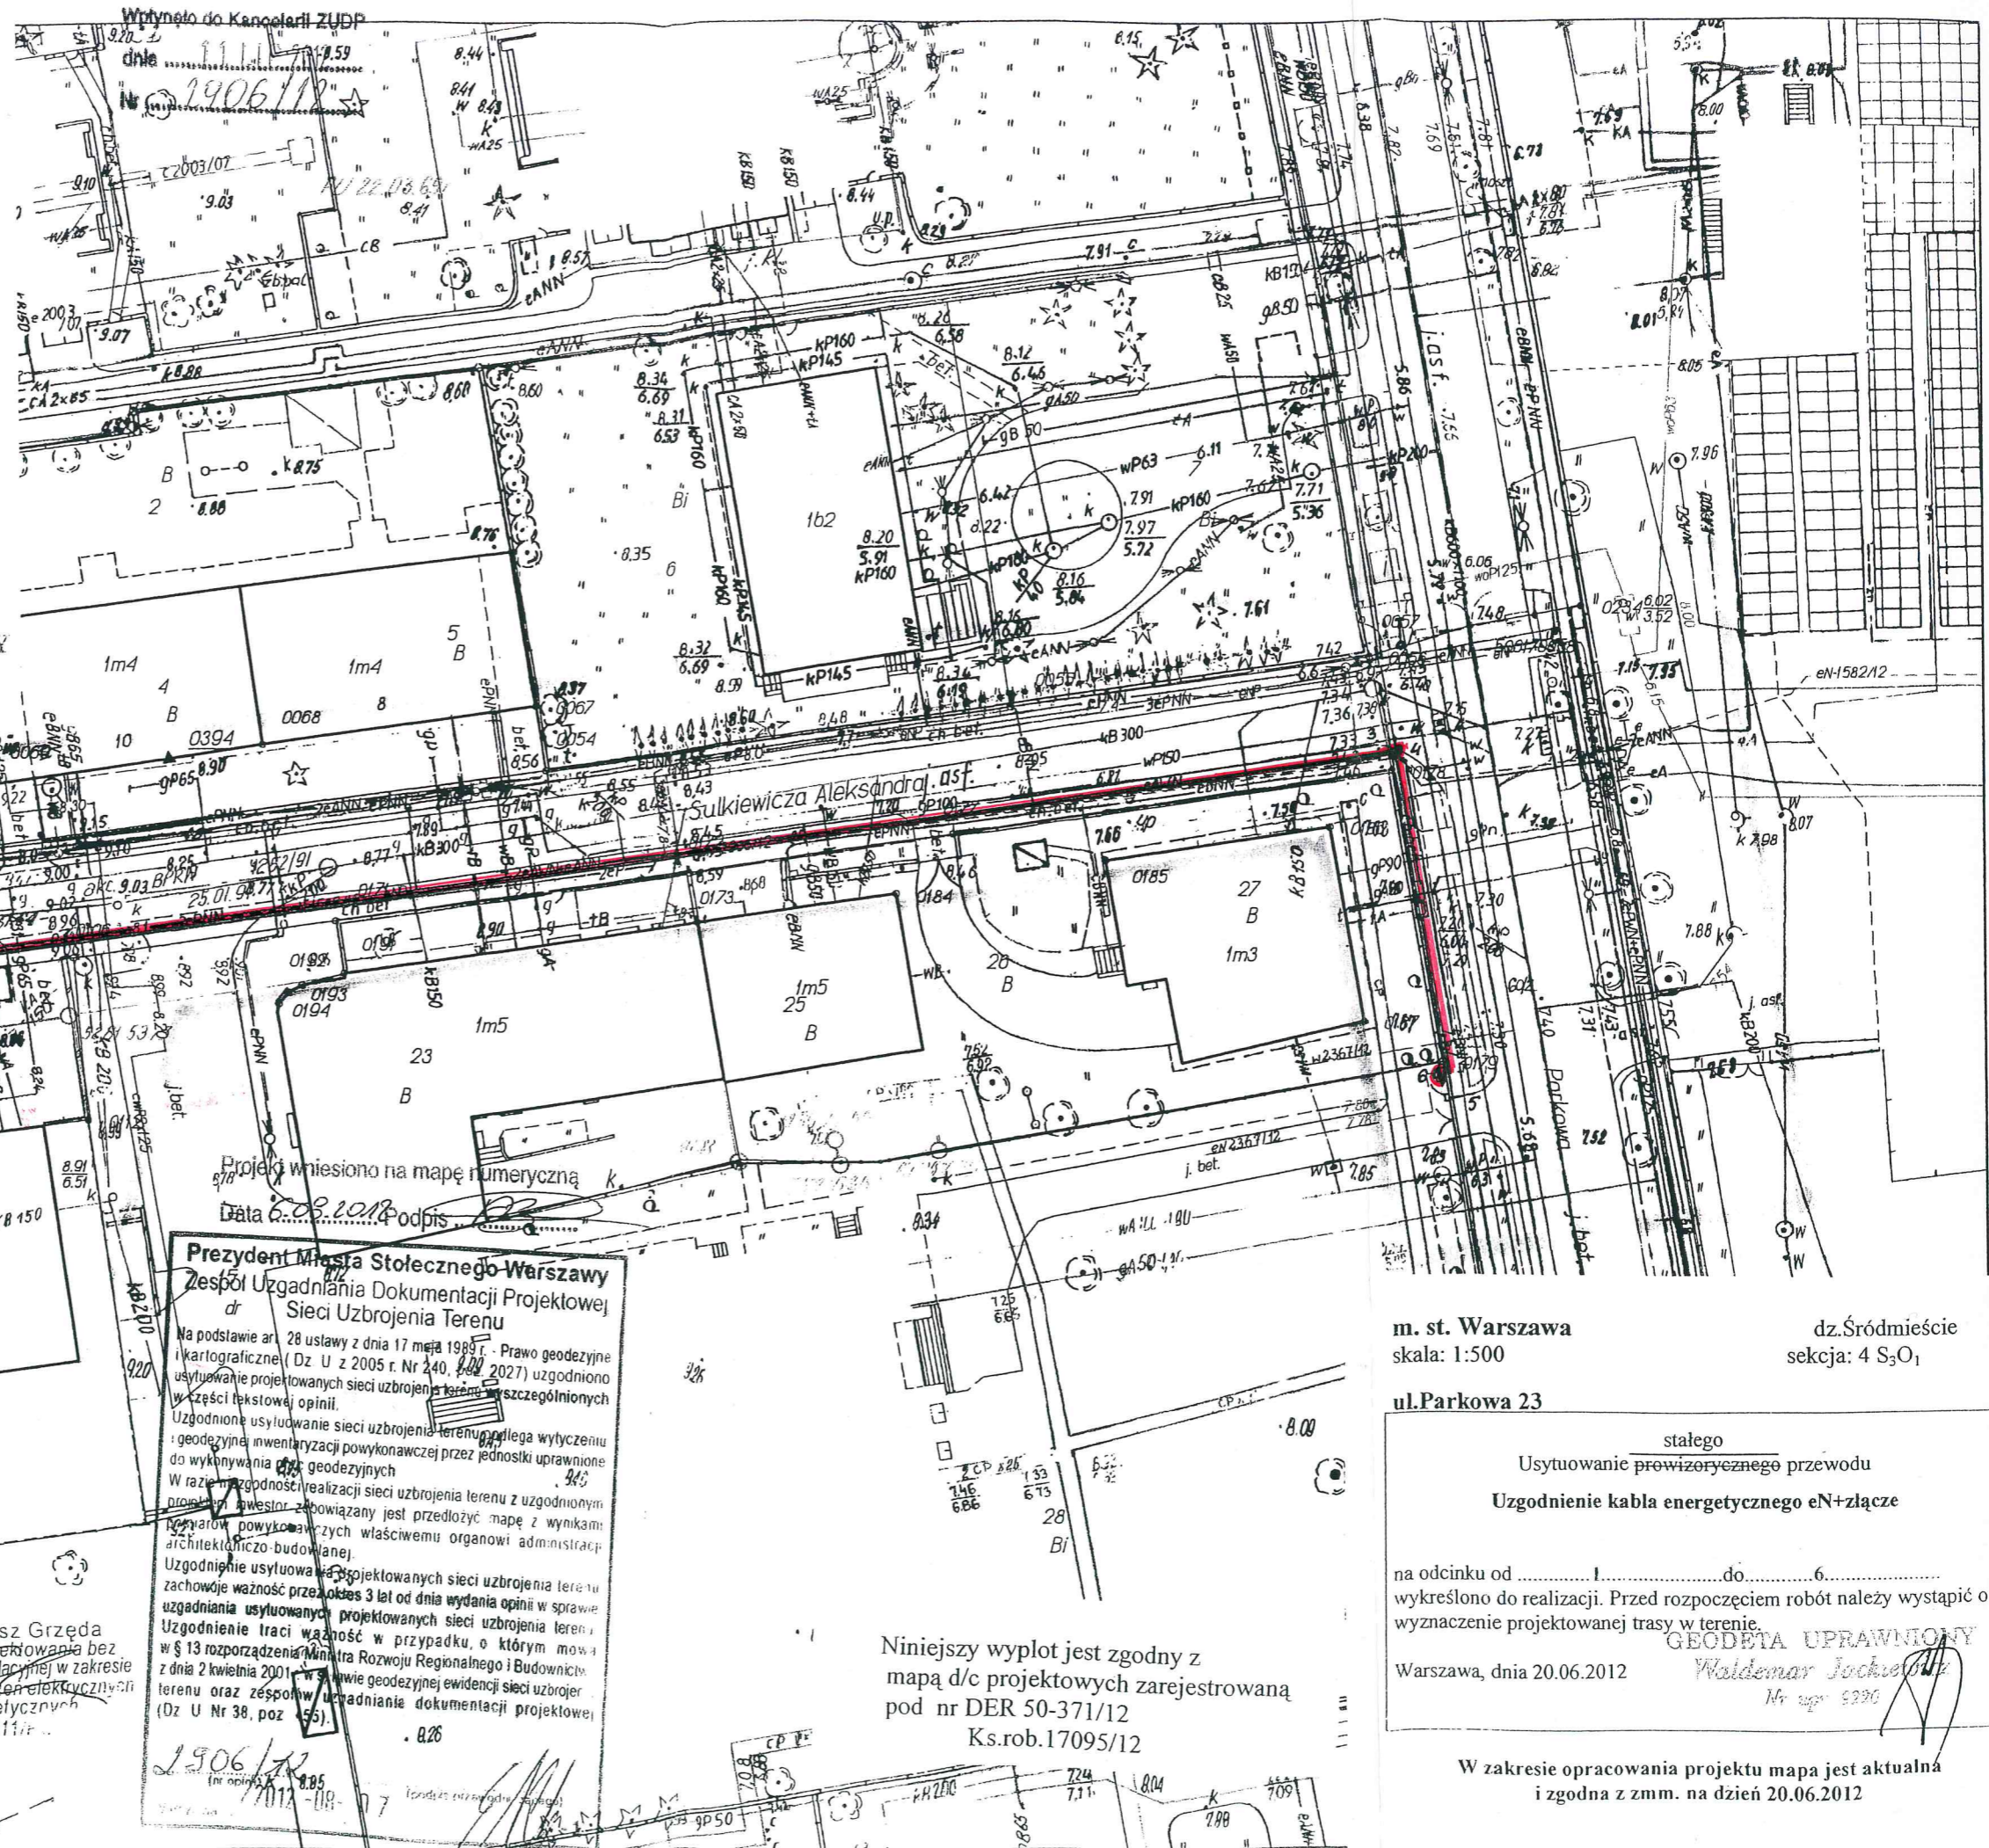

Prezydent Miasta Stołecznego Warszawy  
Zespół Uzgadniania Dokumentacji Projektowej  
Sieci Uzbrojenia Terenu

Na podstawie art. 28 ustawy z dnia 17 maja 1989 r. - Prawo geodezyjne i kartograficzne (Dz. U. z 2005 r. Nr 240, 2027) uzgodniono usytuowanie projektowanych sieci uzbrojenia terenu w szczególności w części tekstowej opinii.

Uzgodnione usytuowanie sieci uzbrojenia terenu podlega wytyczeniu geodezyjnej inwentaryzacji powykonawczej przez jednostki uprawnione do wykonywania prac geodezyjnych.

W razie zgodności realizacji sieci uzbrojenia terenu z uzgodnionym projektem inwestor zobowiązany jest przedłożyć mapę z wynikami pomiarów powykonawczych właściwemu organowi administracji architektoniczno-budowlanej.

Uzgodnienie usytuowania projektowanych sieci uzbrojenia terenu zachowuje ważność przez okres 3 lat od dnia wydania opinii w sprawie uzgadniania usytuowania projektowanych sieci uzbrojenia terenu.

Uzgodnienie traci ważność w przypadku, o którym mowa w § 13 rozporządzenia Ministra Rozwoju Regionalnego i Budownictwa z dnia 2 kwietnia 2001 r. w sprawie geodezyjnej ewidencji sieci uzbrojenia terenu oraz zespołów uzgadniania dokumentacji projektowej (Dz. U. Nr 38, poz. 55).

1906/12  
2012-11-17

m. st. Warszawa dz. Śródmieście  
skala: 1:500 sekcja: 4 S<sub>3</sub>O<sub>1</sub>  
ul. Parkowa 23

stałego  
Usytuowanie przewidywanego przewodu  
Uzgodnienie kabla energetycznego eN+złącze

na odcinku od .....1.....do.....6.....  
wykreślono do realizacji. Przed rozpoczęciem robót należy wystąpić o wyznaczenie projektowanej trasy w terenie.

GEODETA UPRAWNIONY  
Waldemar Jochel  
Nr upr: 9290

Warszawa, dnia 20.06.2012

Niniejszy wyplyt jest zgodny z  
mapą d/c projektowych zarejestrowaną  
pod nr DER 50-371/12  
Ks.rob.17095/12

W zakresie opracowania projektu mapa jest aktualna  
i zgodna z zmm. na dzień 20.06.2012